


江苏来得晟新材料科技有限公司规划总平面图

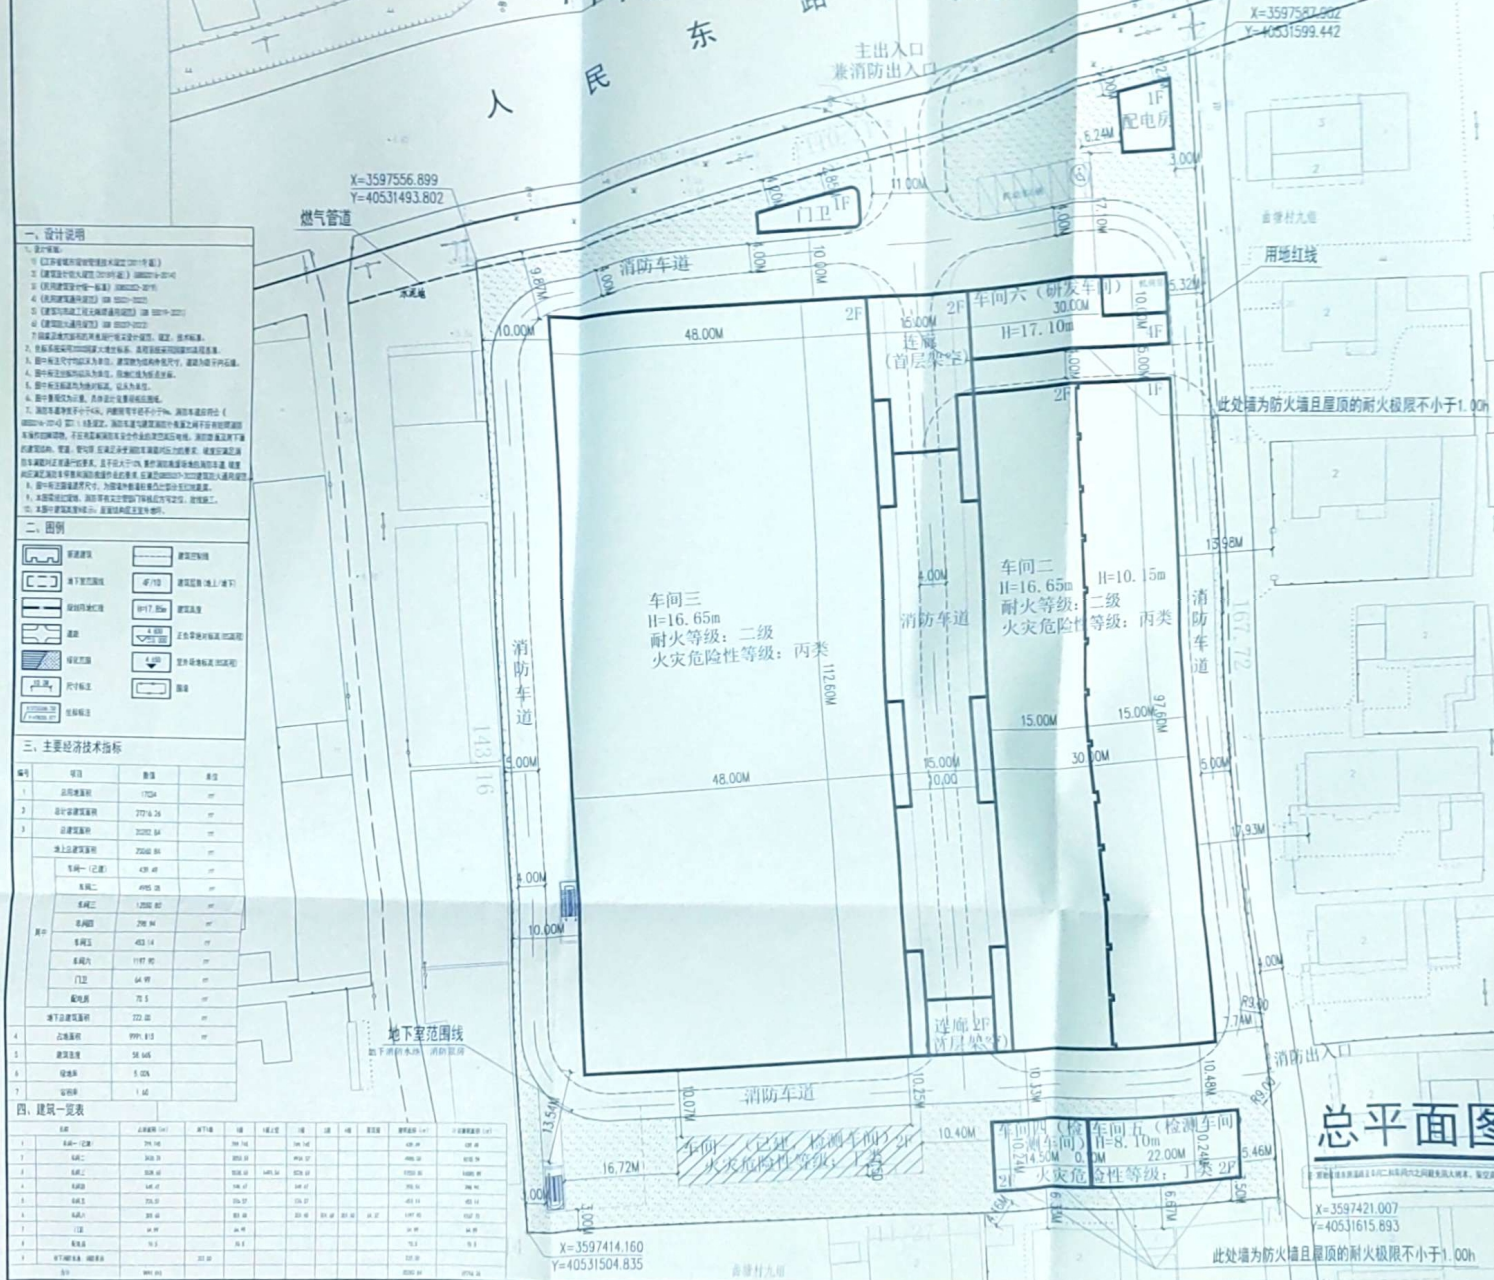

溫習三

中华人民共和国一级注册建筑师


中城科泽工程设计集团有限责任公司

Zhongcheng Kaze Architects/Engineers
 工程设计证书编号: A32001403


副图	张珍祜	张珍祜
----	-----	-----

设计	张玲梅	张英华
----	-----	-----


专业负责人	徐變和	徐變和
-------	-----	-----

项目负责人	徐攀和	徐攀和
-------	-----	-----

重 理	徐文和	徐文和
-----	-----	-----

--	-----	--------

会 签 栏

建筑	徐少华	电气	付亮
----	-----	----	----

结构	张绍全	暖通	张绍全
----	-----	----	-----


建设单位	江苏来得晟新材料科技有限公司
------	----------------

[illegible]


工程名称	输送带基布生产项目
------	-----------

--	--

[illegible]



设计编号	25J18017	图号	总迁建-01
设计阶段	竣工图	图次	A

比例	日期	2025.09
----	----	---------




扫描全能王 创建